

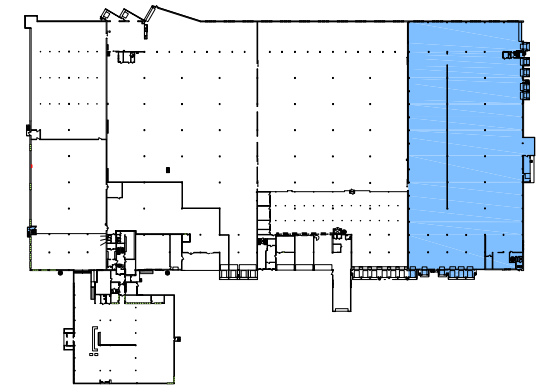


ORIENTERINGSFIGUR

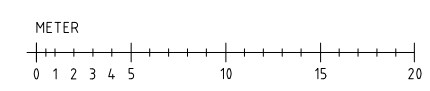

VÅNING 1

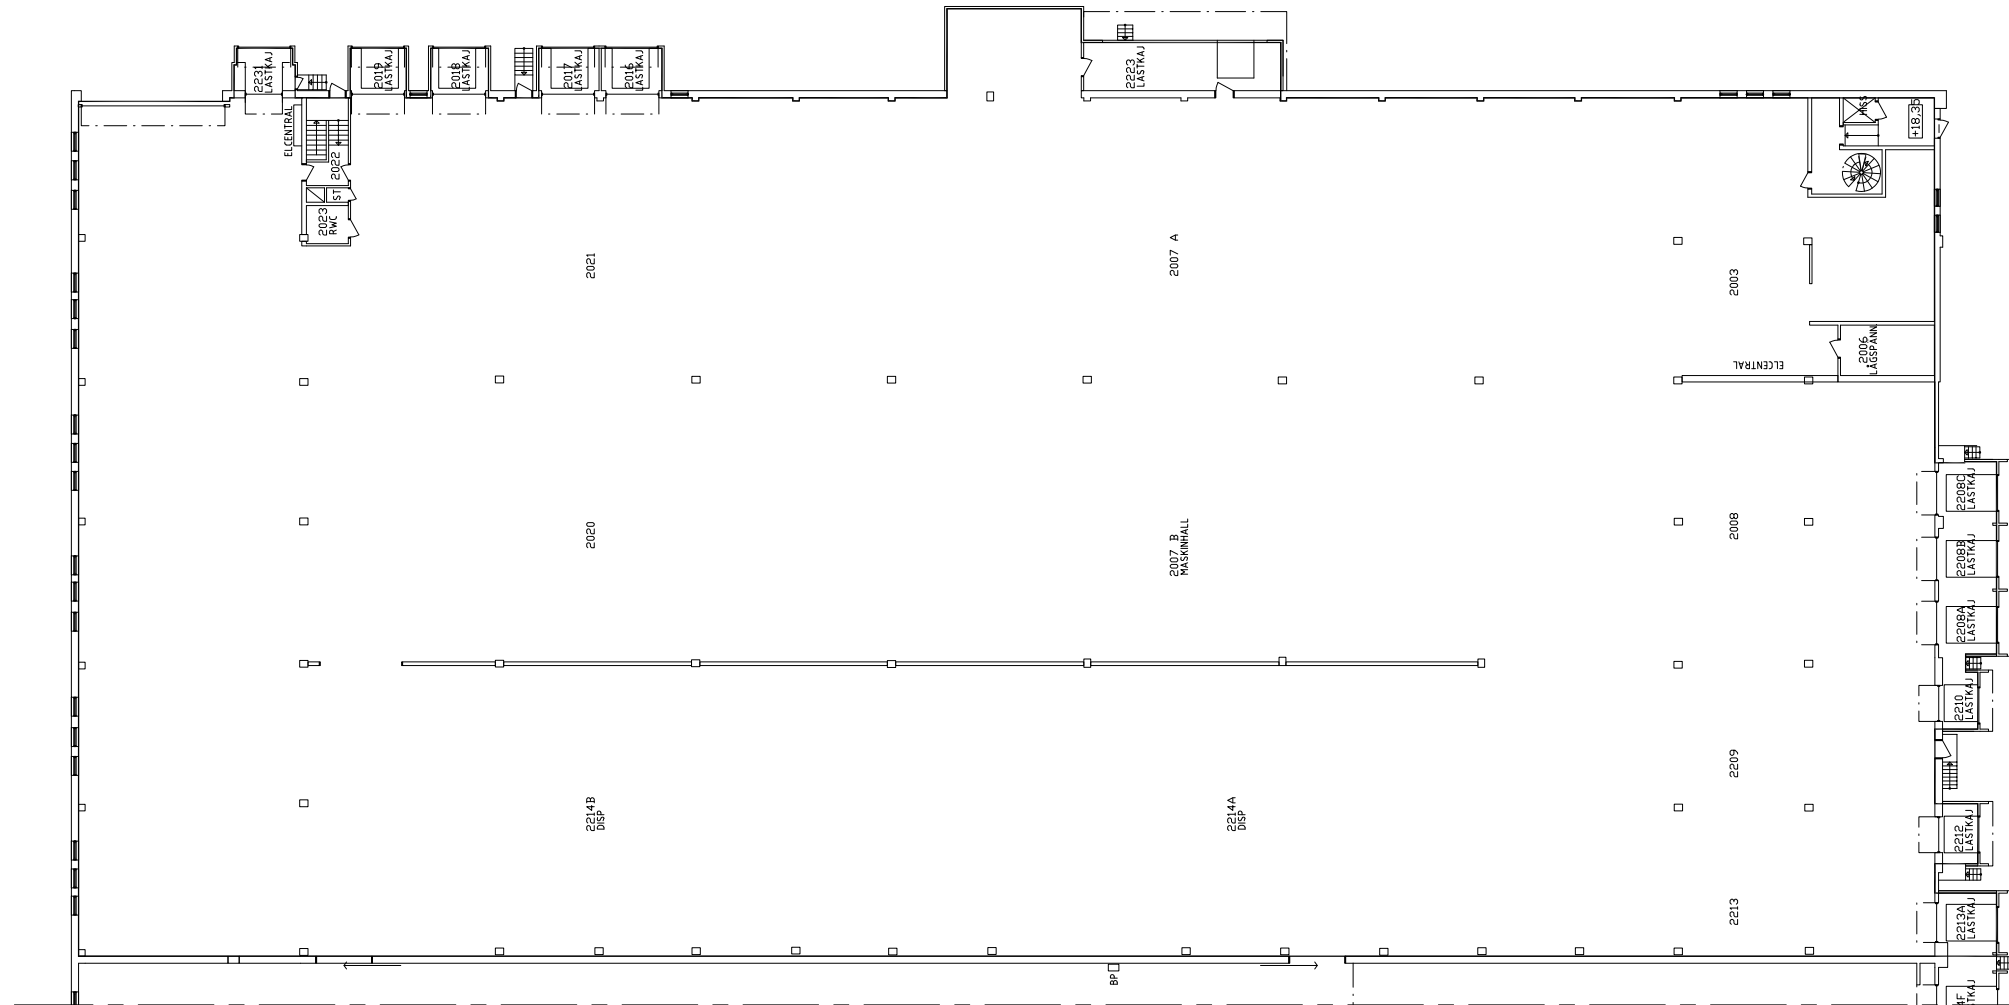

FÅR EJ BETRAKTAS SOM  
UPPMÄTNINGSRITNING DÅ  
DETALJMÄTNING EJ ÄR  
UTFÖRD.  
VISSA AVVIKELSER KAN  
FÖREKOMMA.  
-CAD-RITNING UPPRÄTTAD  
ENLIGT BEFINTLIGT ÄLDRE  
HANDRITAT UNDERLAG.

REF:

LAGER:



**CASTELLUM**  
TEL: 019 - 27 65 00



RUDBECKSGATAN 7  
702 11 ÖREBRO  
TEL: 019-167400  
www.projektengagemang.se

**KV GROSSHANDLAREN 1  
ÖREBRO**

RELATIONSHANDLING		
LOKAL 4, VÅNING 1		
UPPDRAG 391436	RITAD/KONSTRUERAD AV CK	HANDLÄGGARE M WIJK

DATUM 2017-06-28
ANSVARIG
SKALA A3 1:400
NUMMER L 4 - 1
BET

PL0: